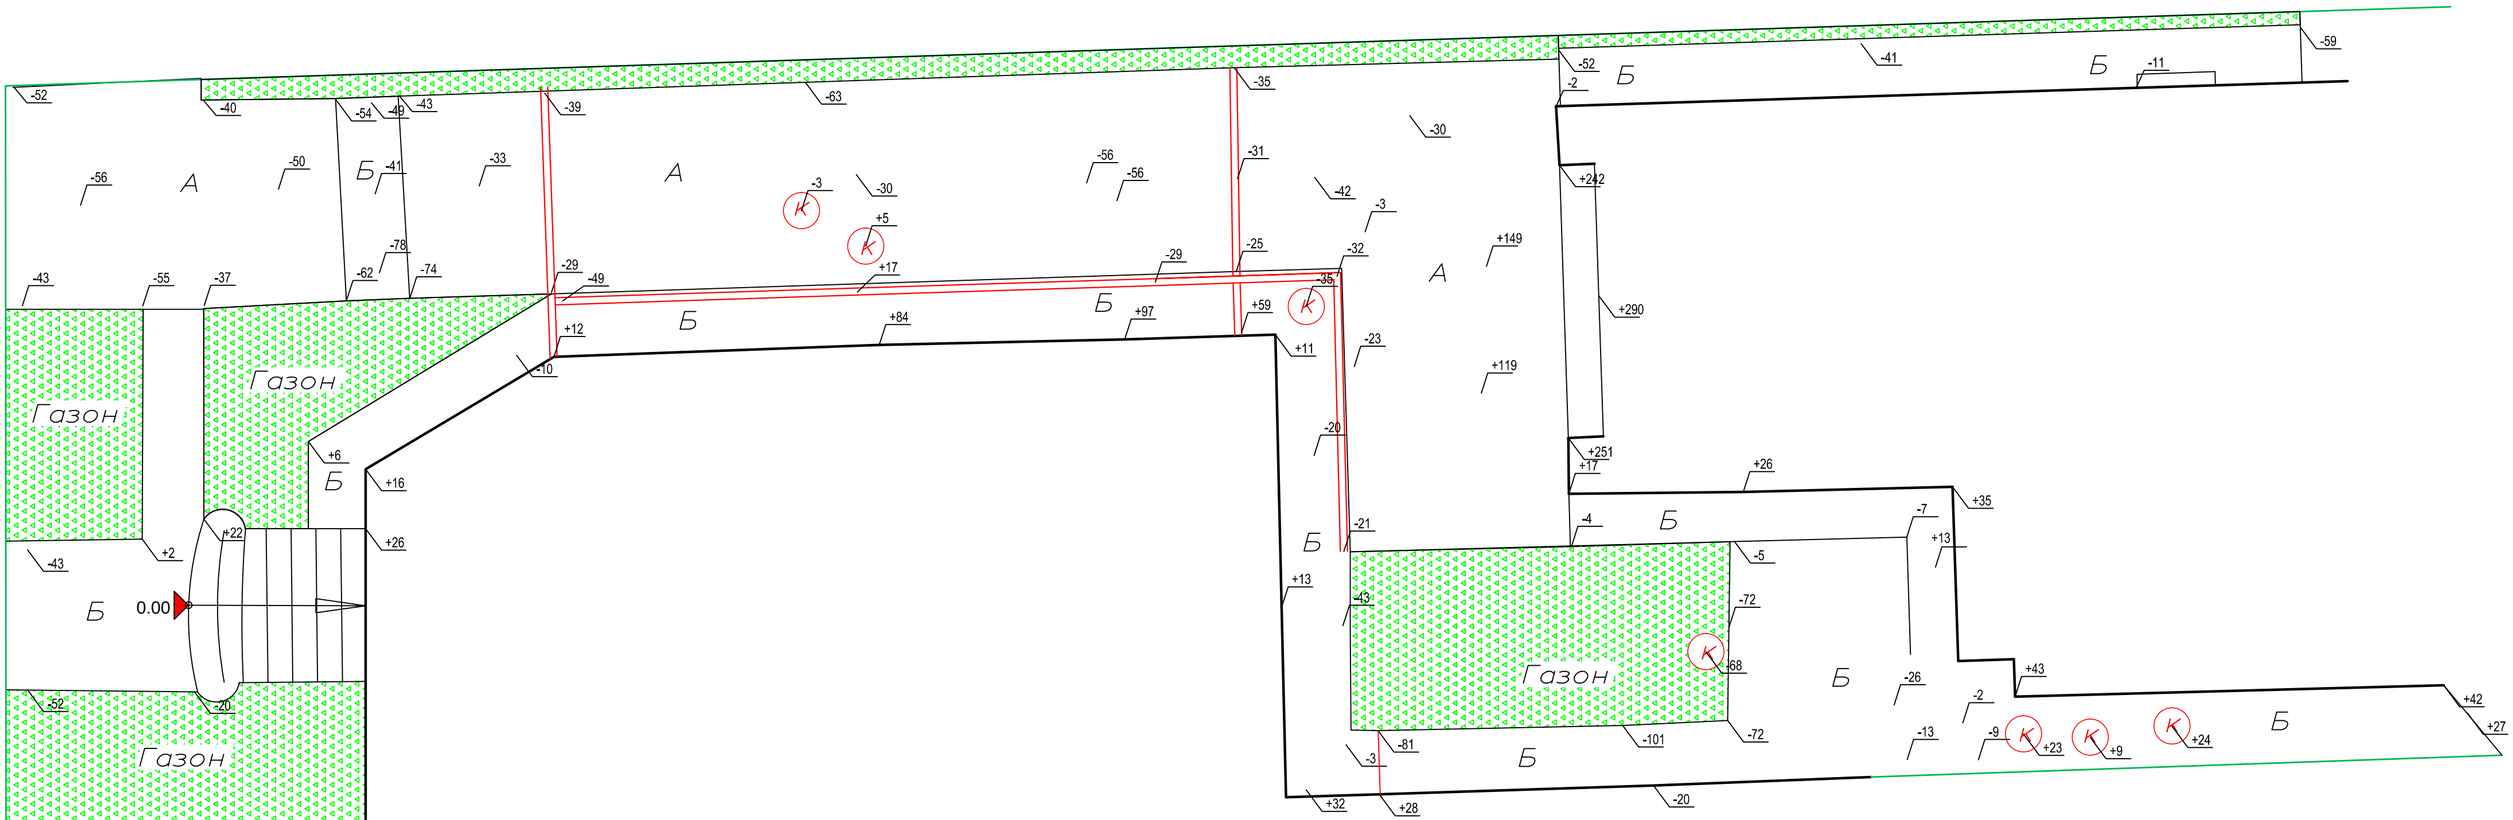

Примечание:

К — колодец

— лоток водоприемный

А — покрытие из асфальта

Б — покрытие из брусчатки

0.00 — условная отметка "0"

-43 — отклонение от уловного нуля в миллиметрах ,"—" — ниже, "+" — выше

Исполнит		Ф.И.О.		Подп.	Дата				
Геодезист		Проханов				дер. Жуковка , 156	Стадия	Лист	Листов
							Р	1	
						Исполнительная съемка участка благоустройства	"Частный геодезический отдел"		